

PODGiK.6640.313.2024

Skala 1:500 - działka nr 495/12

Opracowano na odbitce mapy zasadniczej aktualnej na dzień 16 kwietnia 2024 r.

Projekt opracowano w oparciu o wstępny projekt podziatu zaopiniowany pozytywnie przez Burmistrza Trzebiatowa –
postanowienie znak GNRIOŚ.6829.12.2024.JM z dnia 21.03.2024 r.

Poświadcza się, że niniejszy dokument został opracowany w wyniku
 prac geodazyjnych i kartograficznych, których rezultaty zawisra
 operat techniczny wpisany do ewidencji materiałów państwowego
 zasobu geodazyjnego i kartograficznego

STAROSTWO POWATOWE W GRYFICACH
Powiatowy Ośrodek Dokumentacji Geodezyjnej
i Kartograficznej w Gryficach

identyfikator ewidencyjny
materiały zasobu - operat zasobu

P.3205, 2024.669

Data wpisania operatora technicznego
do ewidencji materiałów zasobu

09.05.2024

Imię, nazwisko i podpis osoby reprezentującej organ

2 up. STARDUST

STARSZY GEODETA

~~Teresa Tokarczyk~~
ul. M. Kopernika nr 129A

SZ1G/00013178/3

g1

491/2

Br
RIVa

491/4

SZ1G/00004730/5

g1

g1
ZAKŁAD USŁUG GEODEZYJNYCH

~~Geo-Tur~~

~~72-300 Gryfice, ul. Mickiewicza 6/5~~

tel. 508 318 758
NIP 8571337283/REGON 221492100

Sporządził:

GEODETA UPRAWNIONY
Pozwolenie nr 4462
Zygmunt Turkosz

Lzr
RIVa

~~Gryfice~~, dn. 26 kwietnia 2024 r.

Jedn.ewid. Miasto Płoty
Obręb: 4
PODGIK.6640.1489.2024

MAPA Z PROJEKTEM PODZIAŁU NIERUCHOMOŚCI

opracowanym w trybie przepisów ustawy o gospodarce nieruchomościami
Skala 1:500 – działka nr 359/7


Projekt podziału opracowano na mapie zasadniczej, aktualnej na dzień 11.10.2024r.
Projekt opracowano w oparciu o wstępny projekt podziału zaopiniowany pozytywnie przez
Burmistrza Płotów – postanowienie nr RRGIG.6831.13.2024.AK z dn. 17.09.2024r.

Powiedzieć się, że niniejszy dokument został opracowany w wyniku prac geodezyjnych i kartograficznych, których rezultatem jest opracowanie operatu technicznego wnoszonego do ewidencji materiałów państwowego zasobu geodezyjnego i kartograficznego	
STAROSTWO POWIATOWE W GRYFICACH Powiatowy Ośrodek Działalności Geodezyjnej i Kartograficznej w Gryficach	
Identyfikator ewidencyjny materiału zasobu - operat zasobu	P.3205.2024.1401
Data wpisania operatu technicznego do ewidencji materiałów zasobu	23.10.2024
Imię, nazwisko i podpis osoby reprezentującej organ	Z up. STAROSTY

STARSZY GEODETA
Teresa Tokarczyk
Pozwolenie MGPS nr 12941

BURMISTRZ
Płotów
Pl. Konstytucji 3 Maja 1
72-310 Płoty
Projekt podziału
zatwierdzono decyzją
z dnia 31.10.2024r.
Nr G.6831.13.2024

z up. Burmistrza
INSPEKTOR
Rafał Jakubcewicz

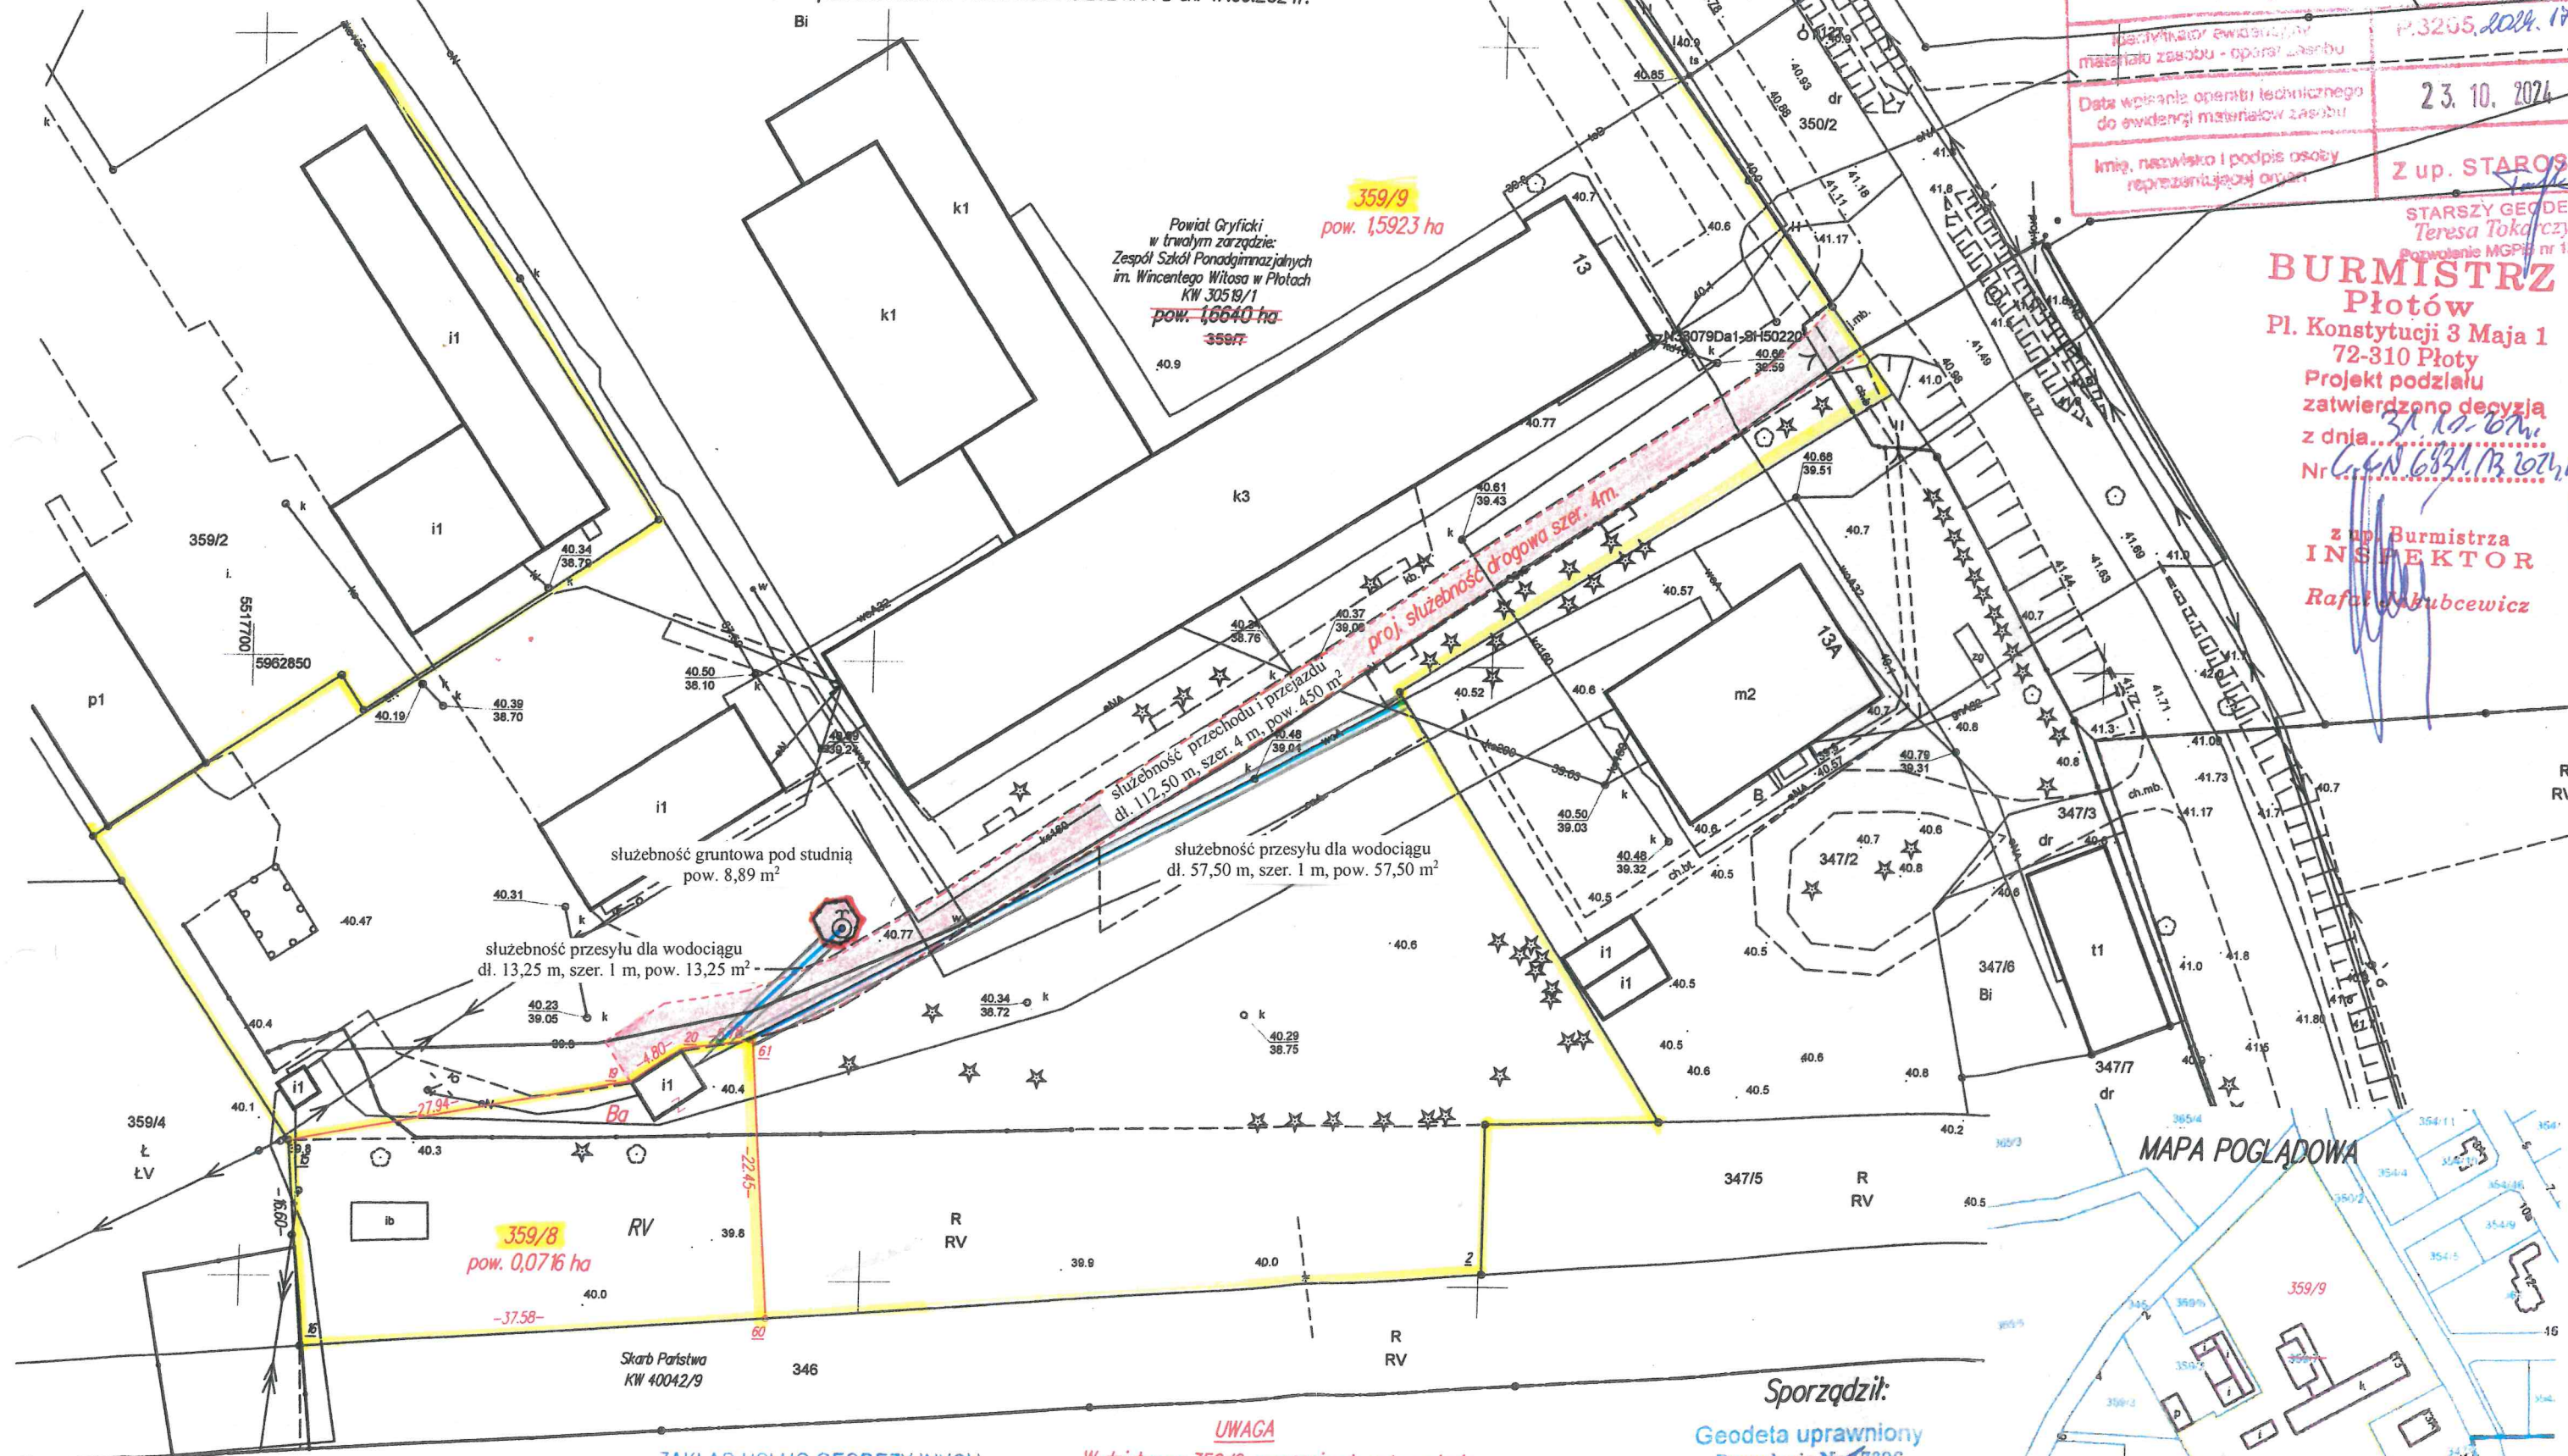

ZAKŁAD USŁUG GEODEZYJNYCH
Geo-Tur
72-300 Gryfice, ul. Mickiewicza 6/5
tel. 508 318 758
NIP 8571337783, REGON 321183199

UWAGA
W działce nr 359/9, proponuje się ustanowienie
służebności drogowej z prawem przechodu i przejazdu
na rzecz działki nr 359/8.
(art.99 ustawy z dn. 21.08.1997r. o gospodarce
nieruchomościami Dz.U.Nr 115, poz. 741 z późn.zm)

Sporządził:
Geodeta uprawniony
Pozwolenie Nr 71396
inż. Dariusz Turkosz

Gryfice, dn. 11.10.2024r.

